

添付資料10:加茂市庁舎建設工事 特記仕様書・配置図

加茂市庁舎建設工事 特記仕様書

Table with 2 columns: Item (e.g., 1. 工事場所, 2. 用地地味, 3. 防火地域), Value (e.g., 新潟県加茂市幸町二丁目, 指定なし).


Table with 2 columns: Item (e.g., 1. 敷地面積, 2. 延床面積), Value (e.g., 15,740 m², 2,223.75 m²).

Table with 2 columns: Item (e.g., 1. 1階, 2. 2階), Value (e.g., 1,950.52, 1,586.06).

Table with 2 columns: Item (e.g., 1. 本庁舎1階工事, 2. 12Fエレベータ工事), Value (e.g., 1,514.11, 385.10).

Large table with multiple columns: 内 容, 建築, 電気, 空調, 衛生, 消防, 設備, 備考. Contains detailed specifications for building systems.

案内図

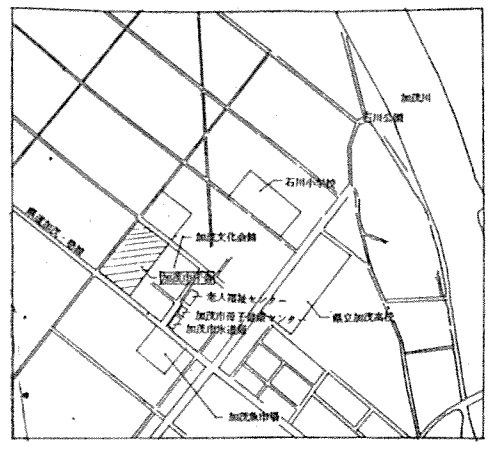



設計図書

設計図書の適用
設計図書の構成及び表示事項に不一致がある場合の優先順位は下記による。

図 説 明
各所の図は監理員立会いのうえにて検査を行い、製造、不具合、監理の有無を確認した後、それぞれ3日とし、いずれも監理員を取り付ける。

Table with 2 columns: Item (e.g., 1. 工事請負契約書(写), 2. 工事計画(写)), Value (e.g., 1, 1).

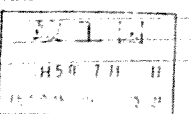

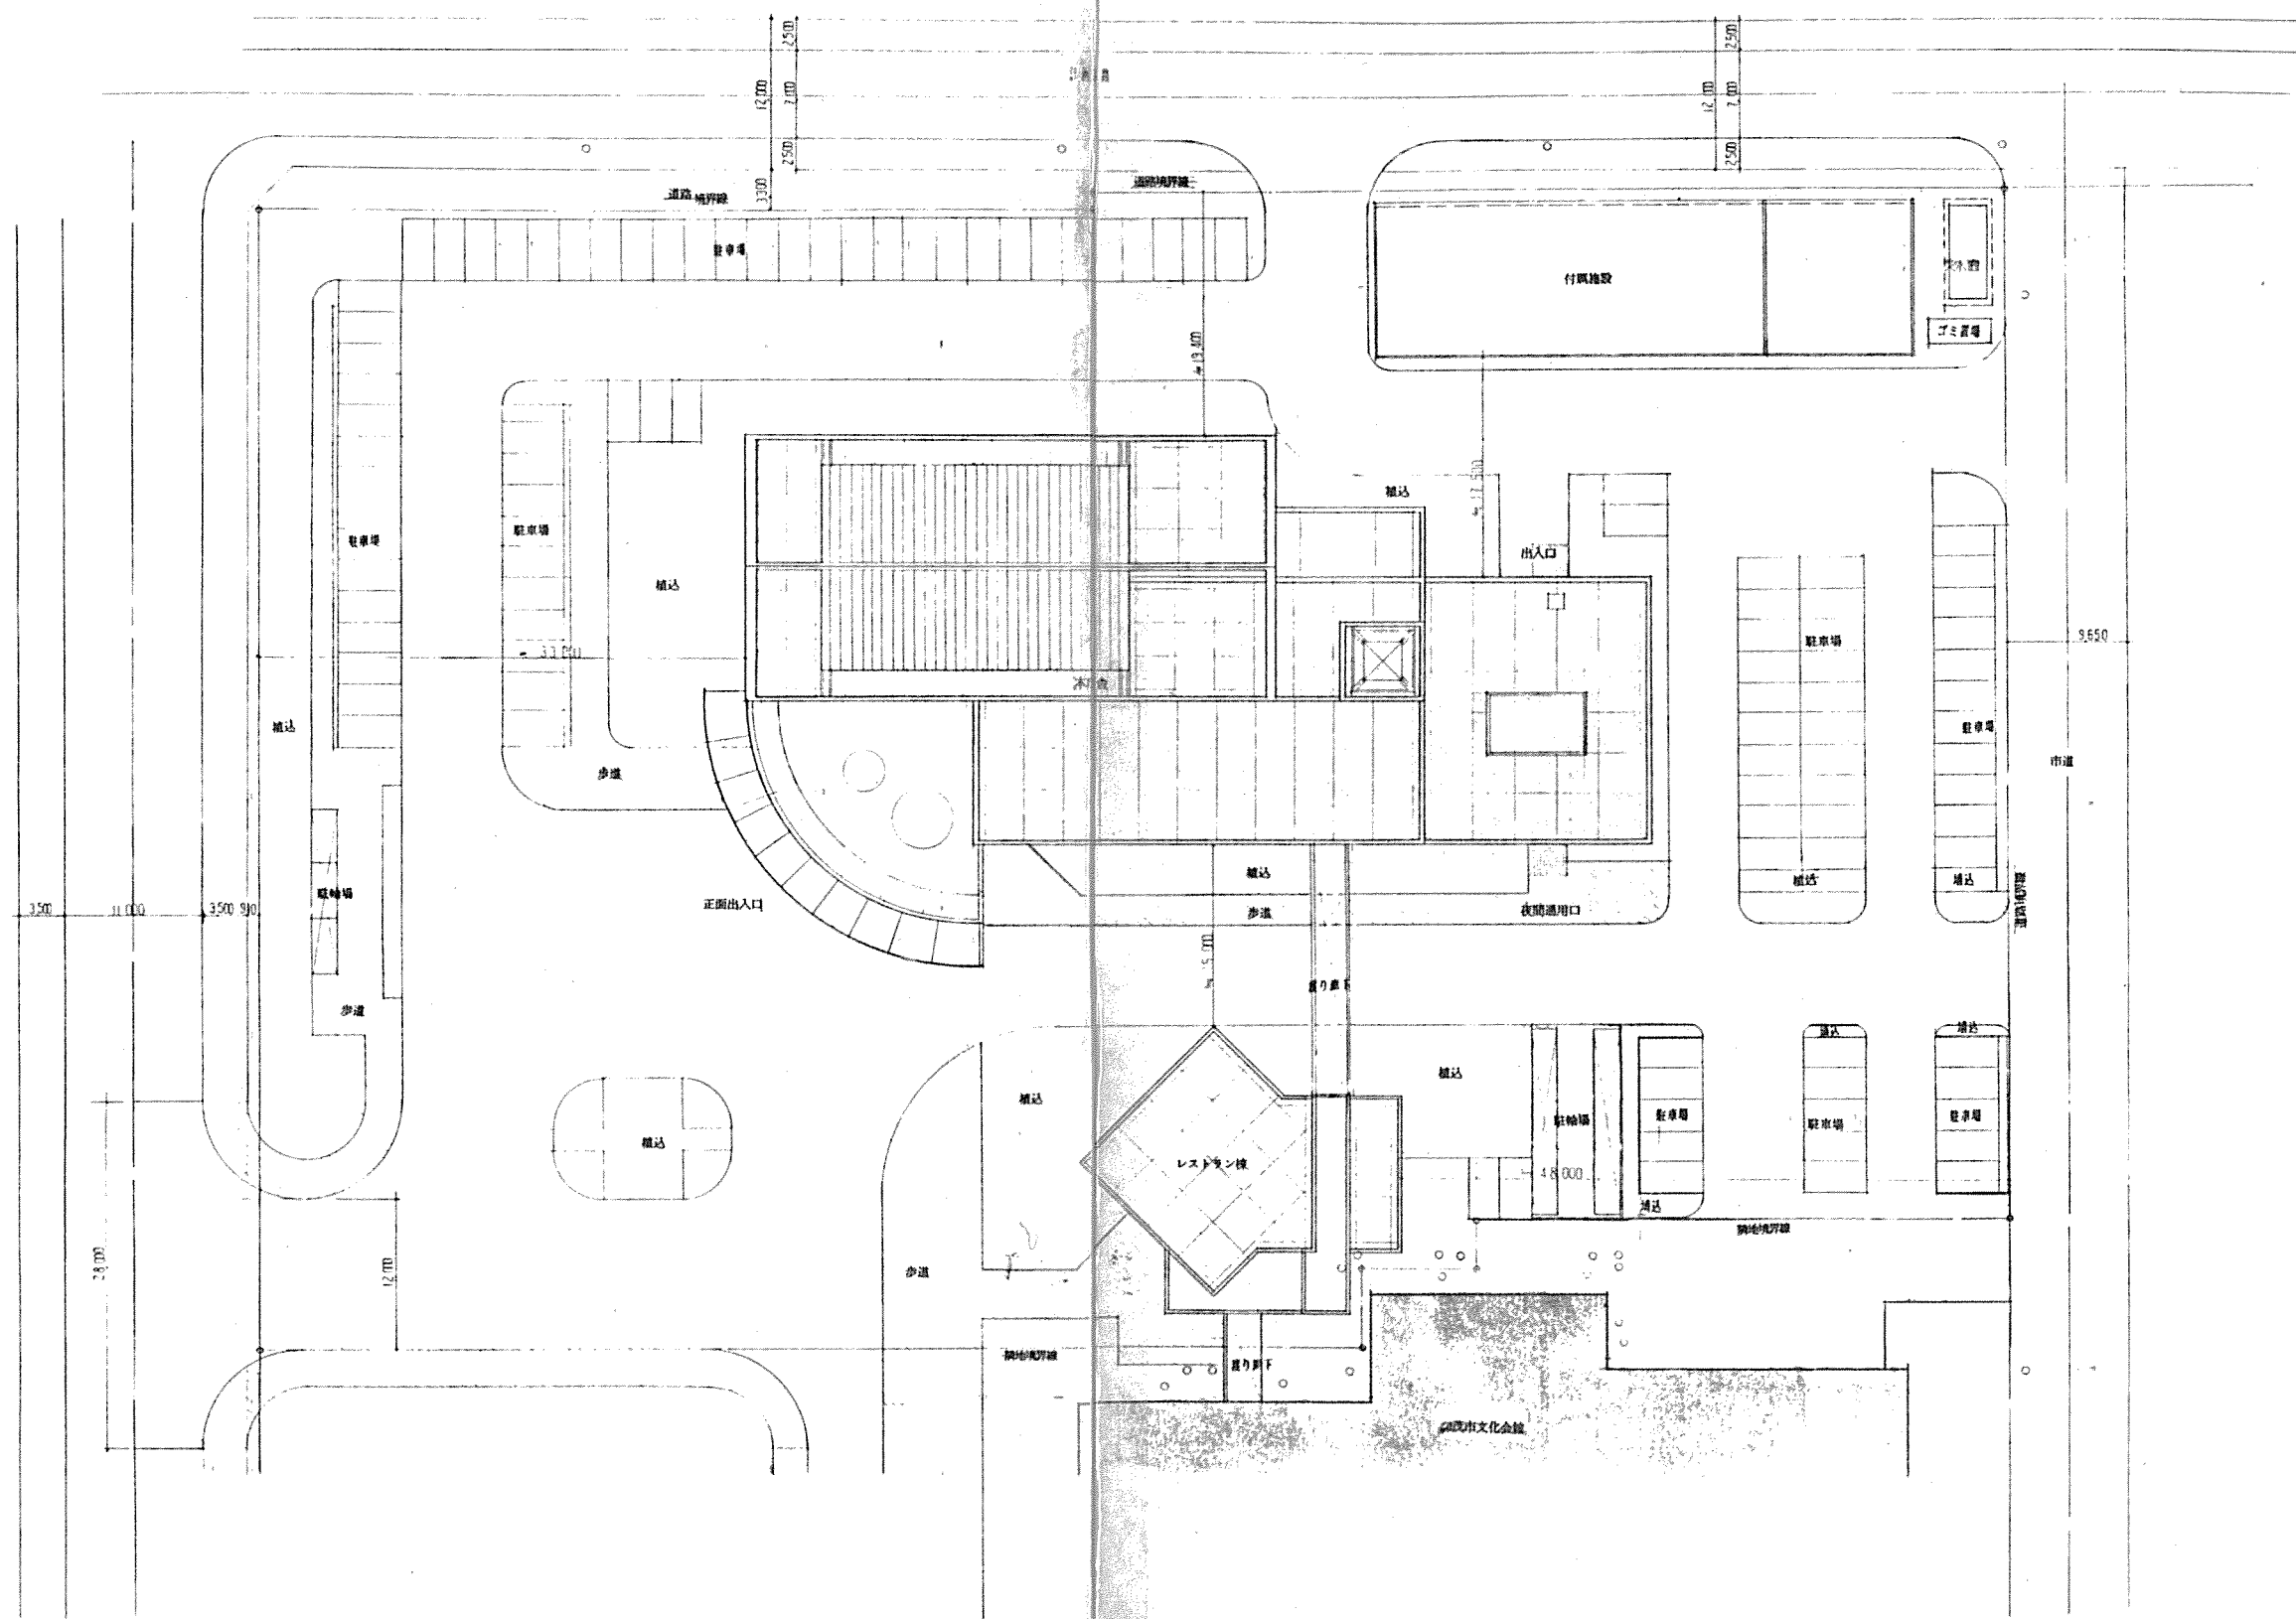

竣工図
H5年7月B
1:300

棟名 用途	竣工図 保管 承認 確認 付属	訂正	特記	加茂市庁舎建設工事	図面内容 内記 図面 縮尺 1:300	図面番号 105 建築一般図
----------	-----------------------------	----	----	-----------	------------------------------	----------------------