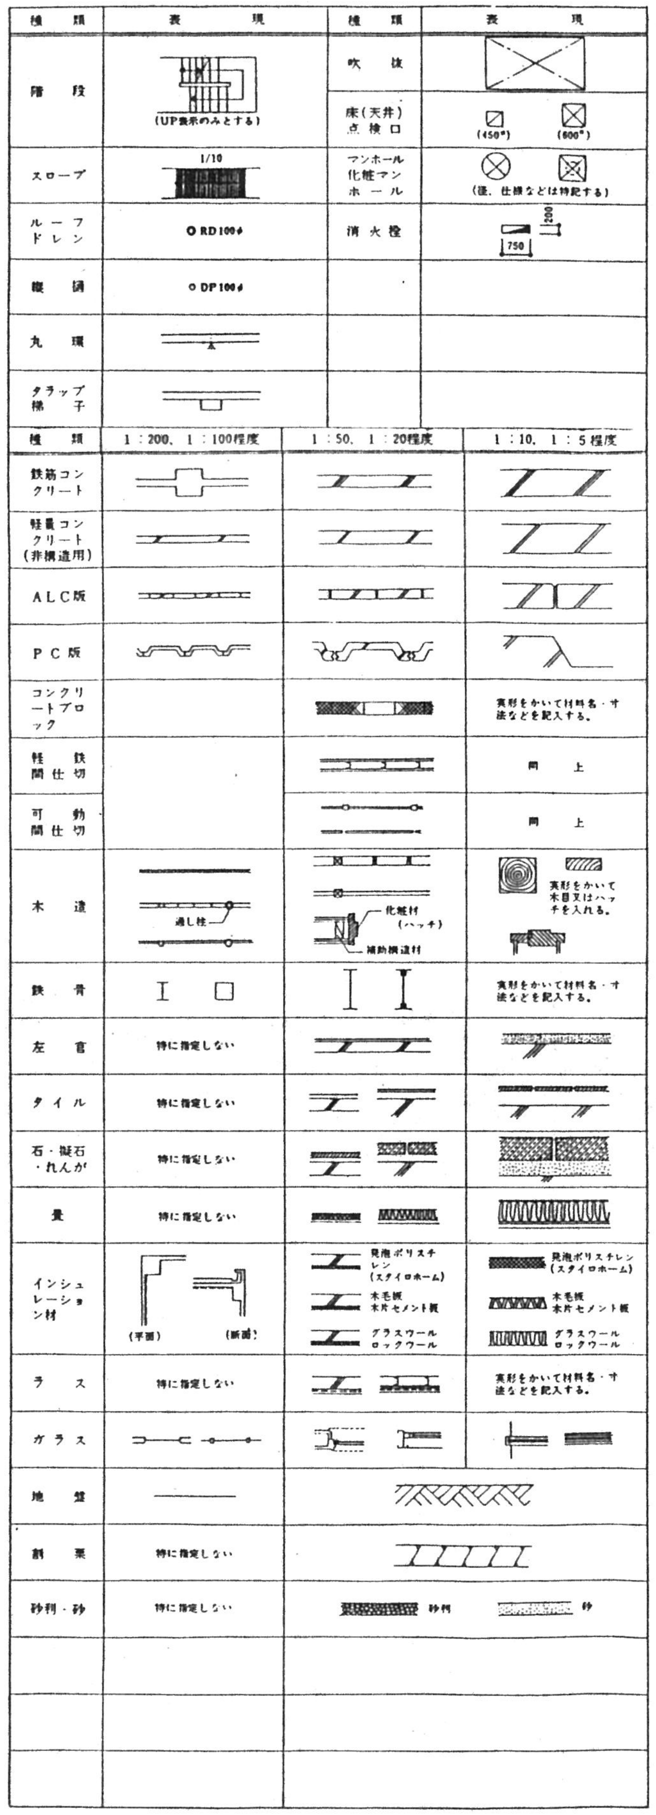

種類	表現	種類	表現
階段	(UP表示のみとする)	吹抜	
		床(天井)点検口	(450°) (600°)
スロープ	1/10	マンホール 化粧マンホール	(径、仕様などは特記する)
ルーフドレン	○RD100φ	消火栓	200 750
縦樋	○DP100φ		
丸環			
タラップ梯子			

種類	1：200、1：100程度	1：50、1：20程度	1：10、1：5程度
鉄筋コンクリート			
軽量コンクリート(非構造用)			
ALC版			
PC版			
コンクリートブロック			実形をかいて材料名・寸法などを記入する。
軽鉄間仕切			同上
可動間仕切			同上
木造	通し柱	化粧材(ハッチ) 補助構造材	実形をかいて木目又はハッチを入れる。
鉄骨			実形をかいて材料名・寸法などを記入する。
左官	特に指定しない		
タイル	特に指定しない		
石・擬石・れんが	特に指定しない		
畳	特に指定しない		
インシュレーション材	(平面) (断面)	発泡ポリスチレン(スタイロホーム) 木毛板 木片セメント板 グラスウール ロックウール	発泡ポリスチレン(スタイロホーム) 木毛板 木片セメント板 グラスウール ロックウール
ラス	特に指定しない		実形をかいて材料名・寸法などを記入する。
ガラス			
地盤			
割栗	特に指定しない		
砂利・砂	特に指定しない	砂利	砂

略記号	種類	略記号	種類
GL	現状地盤面 ▽GL	FB	フラットバー FB－9×30
設計GL	設計地盤面 ▽設計GL	PL	プレート PL－9
FL	床基準線 1FL	CPL	チェッカープレート
CL	天井面線 △CL	DPL	デッキプレート
℄	中心線 —·—℄	L	山形鋼 L－50×50×6
BF	地下階 B1F, B2F	[	溝形鋼 [－100×50×5×7.5
PH	塔屋 PH1F	T	T形鋼 T－40×40×6
H	高さ H2,000	H	H形鋼 H－200×200×8×12
CH	天井高 CH2,600	I	I形鋼 I－250×125×5×8
D	奥行 D50	L[	軽溝形鋼 L[－100×50×15
W	幅・開口 W800	C	リップ溝形鋼 [－100×50×50
T	厚さ T25	OP	油性調合ペイント
@	間隔 @900	SOP	合成樹脂調合ペイント
L	長さ L1,000	CL	クリアラッカー
R	半径 R50	OS	オイルステイン
φ	直径 φ12, 75φ	OSV	オイルステインワニス
#	番手 #15	OSW	オイルステインワックス拭き
DS	ダクトスペース	V-EMP	酢酸ビニール系合成樹脂エマルションペイント
PS	パイプスペース	A-EMP	アクリル系合成樹脂エマルションペイント
EPS	電気配管スペース	G-EMP	合成ゴム系合成樹脂エマルションペイント
EV	エレベーター	AP	アルミニウムペイント
D	ダムウェーター	LE	ラッカーエナメル
L	リフト	VP	塩化ビニール樹脂エナメル
M	マンホール	AE	アクリル樹脂エナメル
CH	煙突	FE	フタル酸樹脂エナメル
RD	ルーフドレン	M-BE	メラミン系焼付塗料
DP	縦樋	E-BE	エポキシ系焼付塗料
SK	掃除用具流し	A-BE	アクリル系焼付塗料
OA	外気	UC	ポリウレタン樹脂ワニス
MDF	電話主配線盤 MDF室	OC	スパーワニス
MH	マシンハッチ	AC	アクリル樹脂ワニス
HH	ハンドホール	FC	フタル酸樹脂ワニス
CT	クーリングタワー	GP	グラファイトペイント
EXPJ	エクスパンションジョイント	MP	多彩模様塗料
CB	コンクリートブロック	RP	合成樹脂エマルション砂壁状吹付材
PC	プレキャストコンクリート	CT	セメント系複層模様吹付材
PB	石膏ボード	ST	有機質複層模様吹付材
化粧PB	化粧石膏ボード	GP	グラファイト塗料
F	フレキシブルボード	TP	ウレタン防水(塗膜防水のトップコート)
WPB	防水石膏ボード		
FPB	耐水・防黴性強化石膏ボード JIS A 6913		
FP	硬質押出発泡ポリスチレン板		

特記事項

1 屋上(R2)部は全て防水前防水後に水張り試験を行なうこと。
2 クロス貼の継目は差し目地とする。

屋根	議場上部	R 1	硬質木片セメント板T25・アスファルトルーフィング22K・フッソ樹脂塗装ステンレス板瓦棒葺 T0.4
			留め金物(ステンレスL-50×50×5 SUS304) 4ヶ所(1ヶ所毎)
			棟包み アルミ板 T2.0 フッ素樹脂塗装
	化粧フレーム		フッソ樹脂鋼板T1.6
	帳室壁上部		フッソ樹脂鋼板T1.6
	フレーム		鉄骨溶接 亜鉛メッキ+SOP塗
	正面庇、帳室2.3庇		フッソ樹脂ステンレス板T0.4、フッソ樹脂鋼板T1.6
屋上	平面部	R 2	コンクリート金ゴテ(増打10M/M)+アスファルト防水A1-2+成形押出板T25+絶縁用クロス+押えコンクリートT80 金ゴテ
			(溶接金網3.2φ @75)+無機質浸透性防水剤　(2F屋上 造園工事)
	伸縮目地		既製品W-25 3.000×3.000程度
	立上り部		コンクリート打放し(増打10M/M)+アスファルト防水A-2+セメント中空板T15
笠木	一般部		アルミ製(既製品)アルマイト処理、アルミ製(製作物)アルマイト処理
	ポーチ吹抜上部		フッソ樹脂鋼板T1.6
ルーフドレイン		RD	鋳鉄製コールタール焼付　タテ型100φ　ヨコ型100φ
ドレインパイプ		DP	一般配管用炭素鋼鋼管 100φ　インペイ部：防錆巻　露出部：FE塗　支持金物(SUS304)@1.000以内
丸環			ステンレス製(SUS304) 19φ
タラップ			ステンレス製(SUS304)HL
外壁 地覆		OW 1	磁器質タイル張り(45×95)
幕板	ポーチ吹抜上部、園芸室1 建具上部	OW 3	フッソ樹脂鋼板T1.6
外壁	クーリングタワースペース内側	OW 4	コンクリート打放し+複層塗材E(アクリルゴム系)
開口部	窓		アルミ製アルマイト処理
	園芸室1出入口		アルミ製アルマイト処理+アクリル樹脂焼付塗装
	園芸室2.3出入口		アルミ製アルマイト処理
	機械室関係		スチール製FE塗
軒裏		C 13	フレキシブルボードT6+TP塗
ポーチ床		F 1	磁器質タイル張り100×100 (INAXプロトード同等品以上) ----(別途工事)
その他	シーリング材		C種
	駐車場金物		ステンレス製2ヶ所
	機械基礎		コンクリート金ゴテ+ウレタンゴム系塗膜防水
	立上り部		コンクリート打放し(増打10M/M)+アスファルト防水A-2+発泡ポリエチレンシートT25+セメント中空板T15

竣工図
H5年7月 日
株式会社 山下設計

株式会社 山下設計
YAMASHITA SEKKEI INC.
ARCHITECTS, ENGINEERS & CONSULTANTS

一級建築士 第21925号 井上維治
検図
製図
竣工図 保管
承認
確認
作成
訂正
特記

加茂市庁舎建設工事

図面内容 外部仕上表
縮尺 N・S
枚ノ内
図面番号 106
区分 建築一般図